



Przekrój normalny nr 10 ulica Parkowa
obowiązuje:
od 0+000,00 do 0+071,35

kostka brukowa "Holland"(szara) 6 cm
podsypka cementowo-piaskowa 1:3 3 cm
podbudowa zasadnicza z kruszywa łamanego 0/31,5 mm zag. mechanicznie 15 cm
warstwa z piasku średnioziarnistego 10 cm
zagęszczone podłoże gruntowe $I_s=0,98$

~~warstwa ścierna z betonu asfaltowego AC 8-S 50/70 4 cm~~
~~warstwa wiążąca z betonu asfaltowego AC 11-W 50/70 4 cm~~
podbudowa zasadnicza z kruszywa łamanego 0/31,5 mm zag. mechanicznie 10 cm
podbudowa pomocnicza z kruszywa łamanego 0/63 mm zag. mechanicznie 15 cm
warstwa z kruszywa naturalnego 0/31,5 mm stabilizowana cementem o $R_m=1,5\text{MPa}$ 10 cm
zagęszczone podłoże gruntowe $I_s=1,0$

Warstwa ścierna z kostki brukowej BEHATON (szara) 8 cm
podsypka cem.-piask. 1:3, 3 cm

Szczegół "B"
skala 1:25
wymiary w [cm]

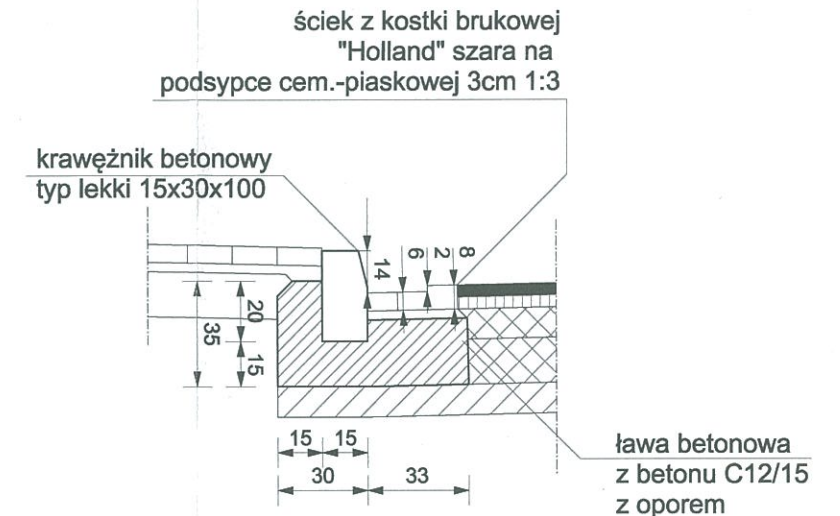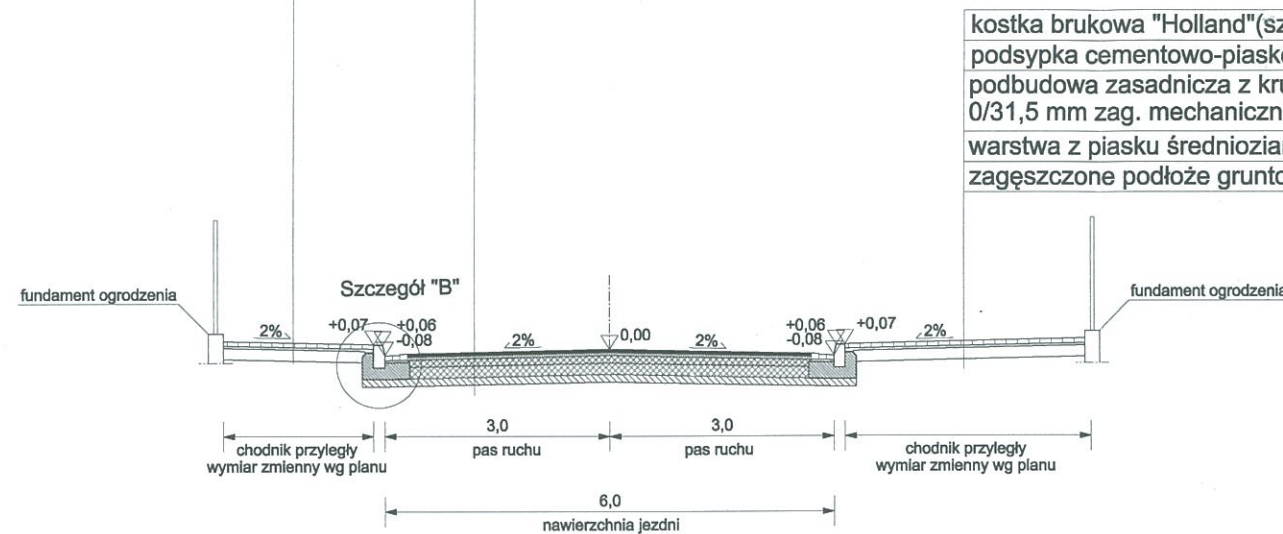


Przekrój normalny nr 11 ulica Parkowa
obowiązuje:
od 0+071,35 do 0+156,30

kostka brukowa "Holland"(szara) 6 cm
podsypka cementowo-piaskowa 1:3 3 cm
podbudowa zasadnicza z kruszywa łamanego 0/31,5 mm zag. mechanicznie 15 cm
warstwa z piasku średnioziarnistego 10 cm
zagęszczone podłoże gruntowe $I_s=0,98$

~~warstwa ścierna z betonu asfaltowego AC 8-S 50/70 4 cm~~
~~warstwa wiążąca z betonu asfaltowego AC 11-W 50/70 4 cm~~
podbudowa zasadnicza z kruszywa łamanego 0/31,5 mm zag. mechanicznie 10 cm
podbudowa pomocnicza z kruszywa łamanego 0/63 mm zag. mechanicznie 15 cm
warstwa z kruszywa naturalnego 0/31,5 mm stabilizowana cementem o $R_m=1,5\text{MPa}$ 10 cm
zagęszczone podłoże gruntowe $I_s=1,0$

Warstwa ścierna z kostki brukowej BEHATON (szara) 8 cm
podsypka cem.-piask. 1:3 3 cm

Uwaga:
Dopuszcza się wykonanie podbudowy zasadniczej chodnika frakcji 0/31,5 mm z kruszywa uzyskanego z przekruszenia betonu lub kamienia pod warunkiem przedstawienia przez Wykonawcę badań kruszywa oraz zatwierdzeniu jego użycia przez Inspektora Nadzoru i Inwestora.
Zmiana szerokości jezdni na odcinku 20 m pikietaż od 0+071,35 do 0+091,35

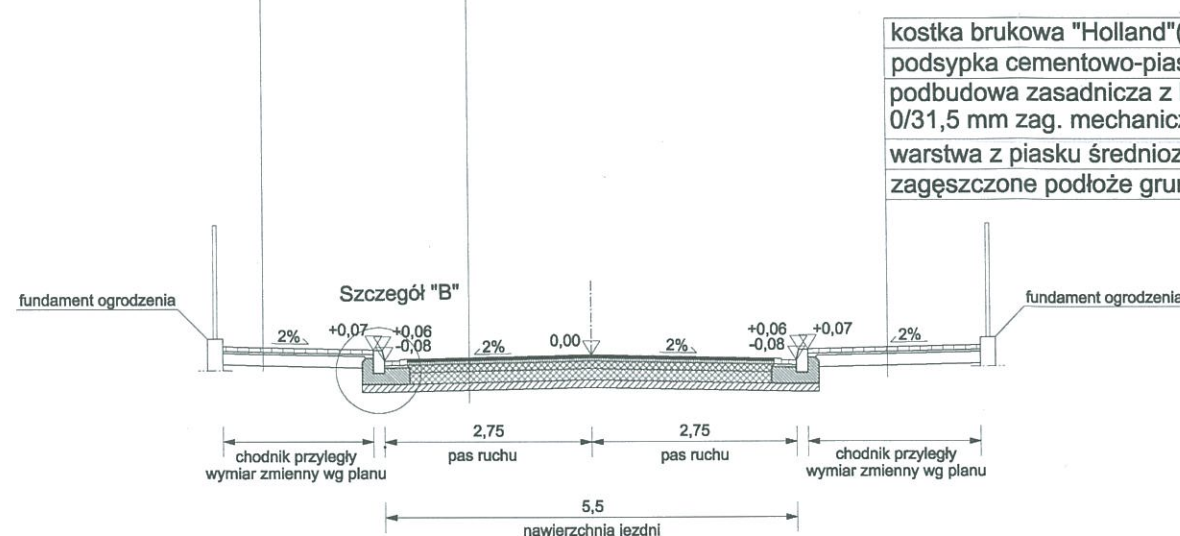

"JULTREX" inż. Adam Rosiński
05-240 Tłuszcz ul. Długa 61

KONTRAKT	Projekt przebudowy ulic na Osiedlu "Węgrowska" w Łochowie gmina Łochów, powiat węgrowski		
Temat rys.	Przekrój normalny nr 9 i nr 10 ulica Parkowa		Skala 1:100 Data: 04.2015 Nr Rys. 5.7 Str. 49
Projektant: (balans drogowy)	mgr inż. Piotr Gołoś	MAZ/0416/POOD/13	
Sprawdzający: (balans drogowy)	mgr inż. Michał Michniewicz	PDK/0120/POOD/08	
Opracowujący: (balans drogowy)	inż. Adam Rosiński	nd	
Opracowujący: (balans drogowy)	mgr inż. Patryk Wołoszka	nd	