



Łochów - System Informacji Przestrzennej -

skala 1 : 10000





Łochów - System Informacji Przestrzennej -


skala 1 : 10000





Łochów - System Informacji Przestrzennej -

skala 1 : 10000

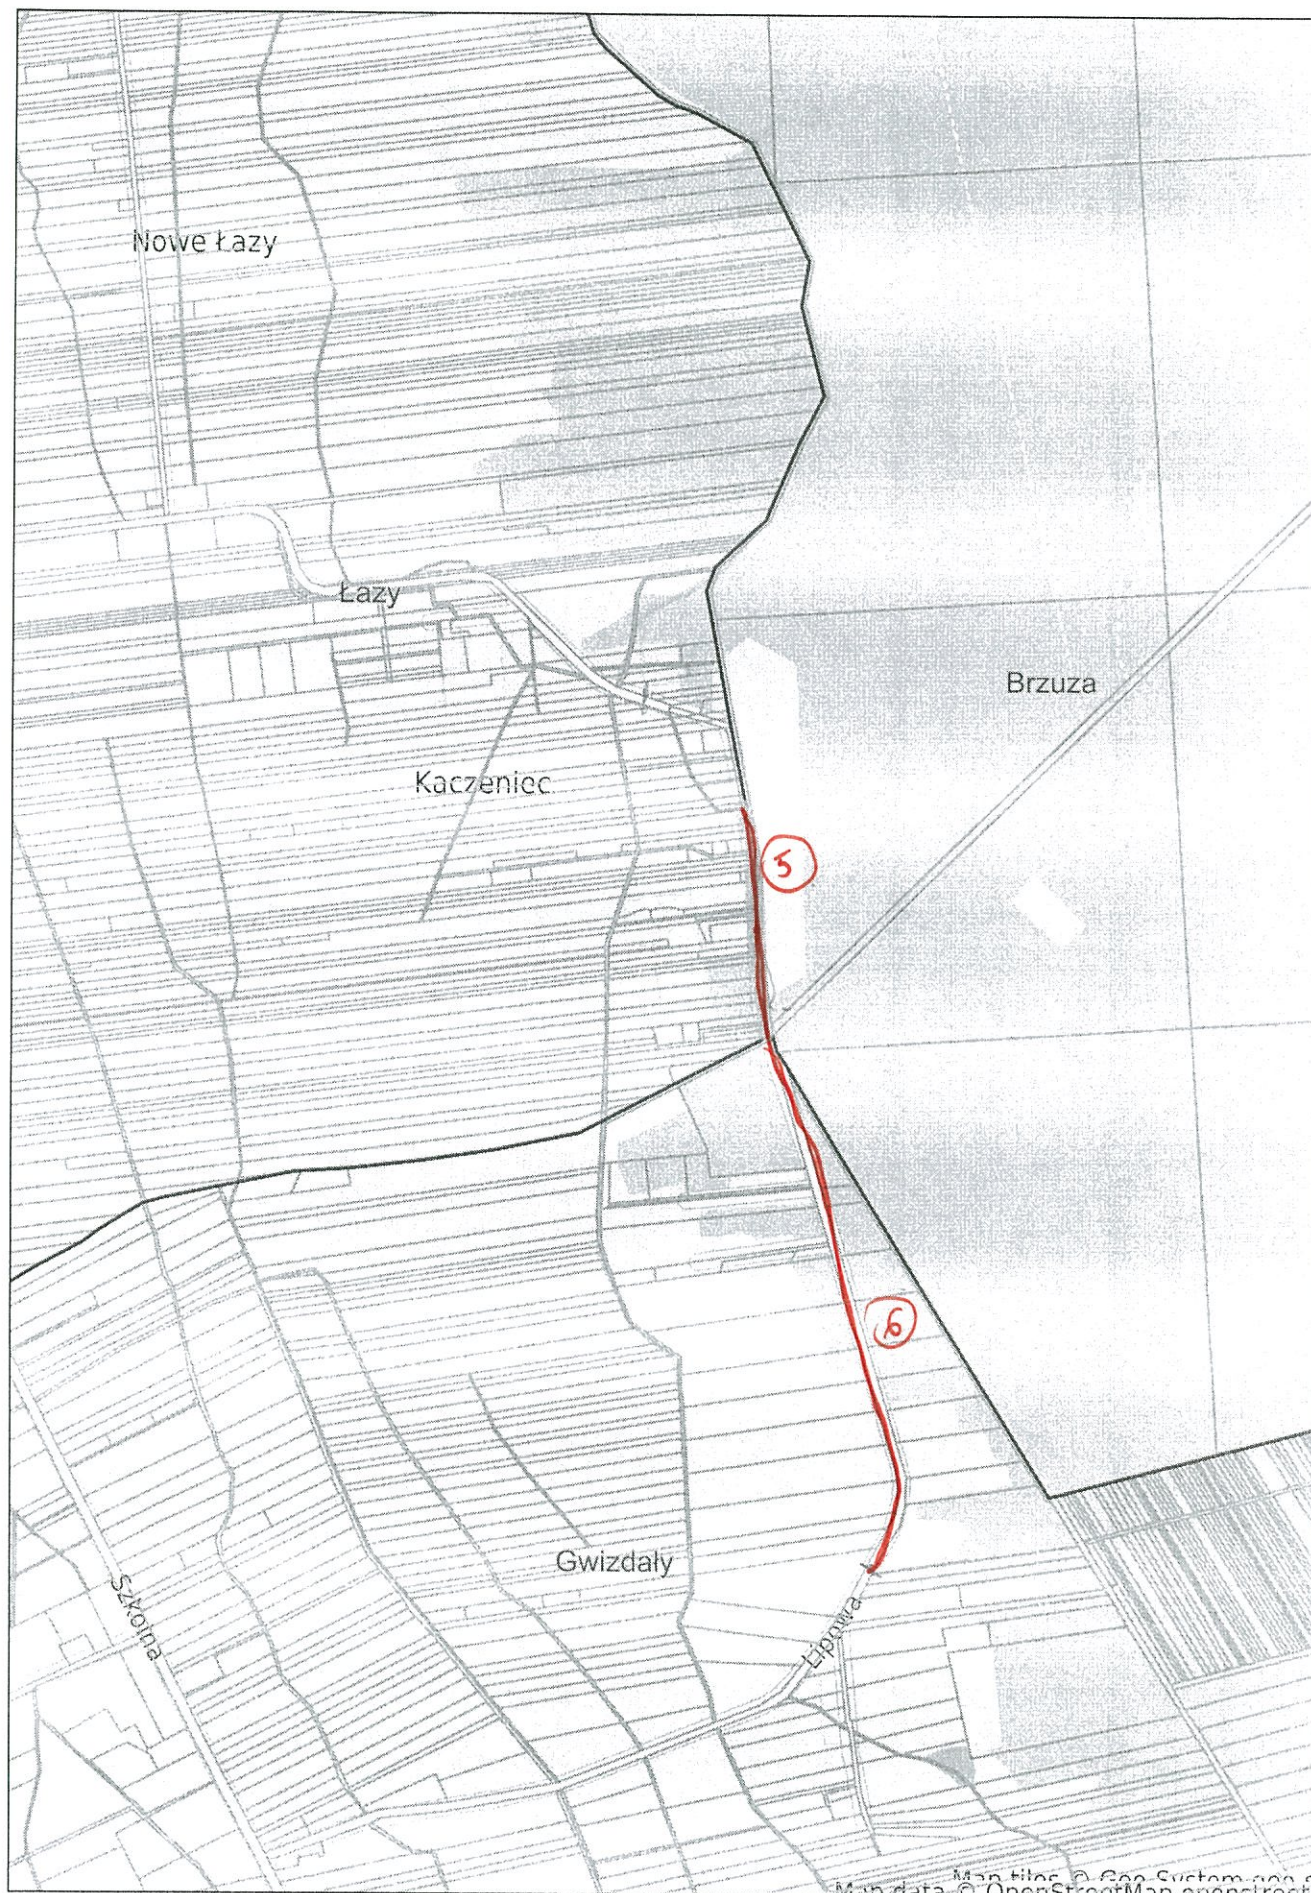

① tasy wodocif

ch. 528/2 (do vnovdke v zavrach)

do plus (54)

30 mb + 98 mb + 55 mb ~ 203 mb

② ch. 333 (ch. 787 mb)

③ ch. 275 (ch. 617 mb)

④ ch. 86 (ch. ~~plus~~ ^{25/2} (88)) → (ch. ^{981 mb} ~~936 mb~~)

ch. 81/4 (ch. 161 mb)

ch. 65 (ch. 184 mb)

~~mi me domer~~

⑤ ch. 866/4 → (ch. 313 mb) (do Cprisedas)

⑥ ch. 23 6³ → (ch. 780 mb)

~ 3,361 km 4056

⑦ ch. 544 (ch. ch. 340 mb)

ch. 557 (ch. ch. 420 mb)

⑧ ch. 25/2 - ch. 557 m

5376

PROJEKT

Nowiński

01-464 Warszawa

r.nowinski83@gmail.com

REGON 147030978

WLANY ROZBUDOWY SIECI

WE WSI ŁAZY

ÓW

5, 275, 333, 81/4, 81/5, 625, 25/1, 525,

26/2, 626/3, 549, 557, 966/4, 1663/1,

ieć wodociągowa

30 Łochów

OWA

STAROSTWO POWIATOWE
w WĘGROWIE

Załącznik do pozwolenia
wydanego dnia 19.03.2019r.
Nr. 120/2019


PODPIS, PIECZĄTKA

mgr inż. Rafał Zdzisław Nowiński
Uprawnienia budowlane do projektowania bez
ograniczeń w specjalności instalacyjnej w zakresie
sieci, instalacji i urządzeń elektrycznych i wentylacyjnych,
gazowych, wodociagowych i kanalizacyjnych
nr MAZ/0141/POOS/13

PROJEKTANT


inż. Stanisław Trzeczowski
nr upr. St-332/83

2018 r.


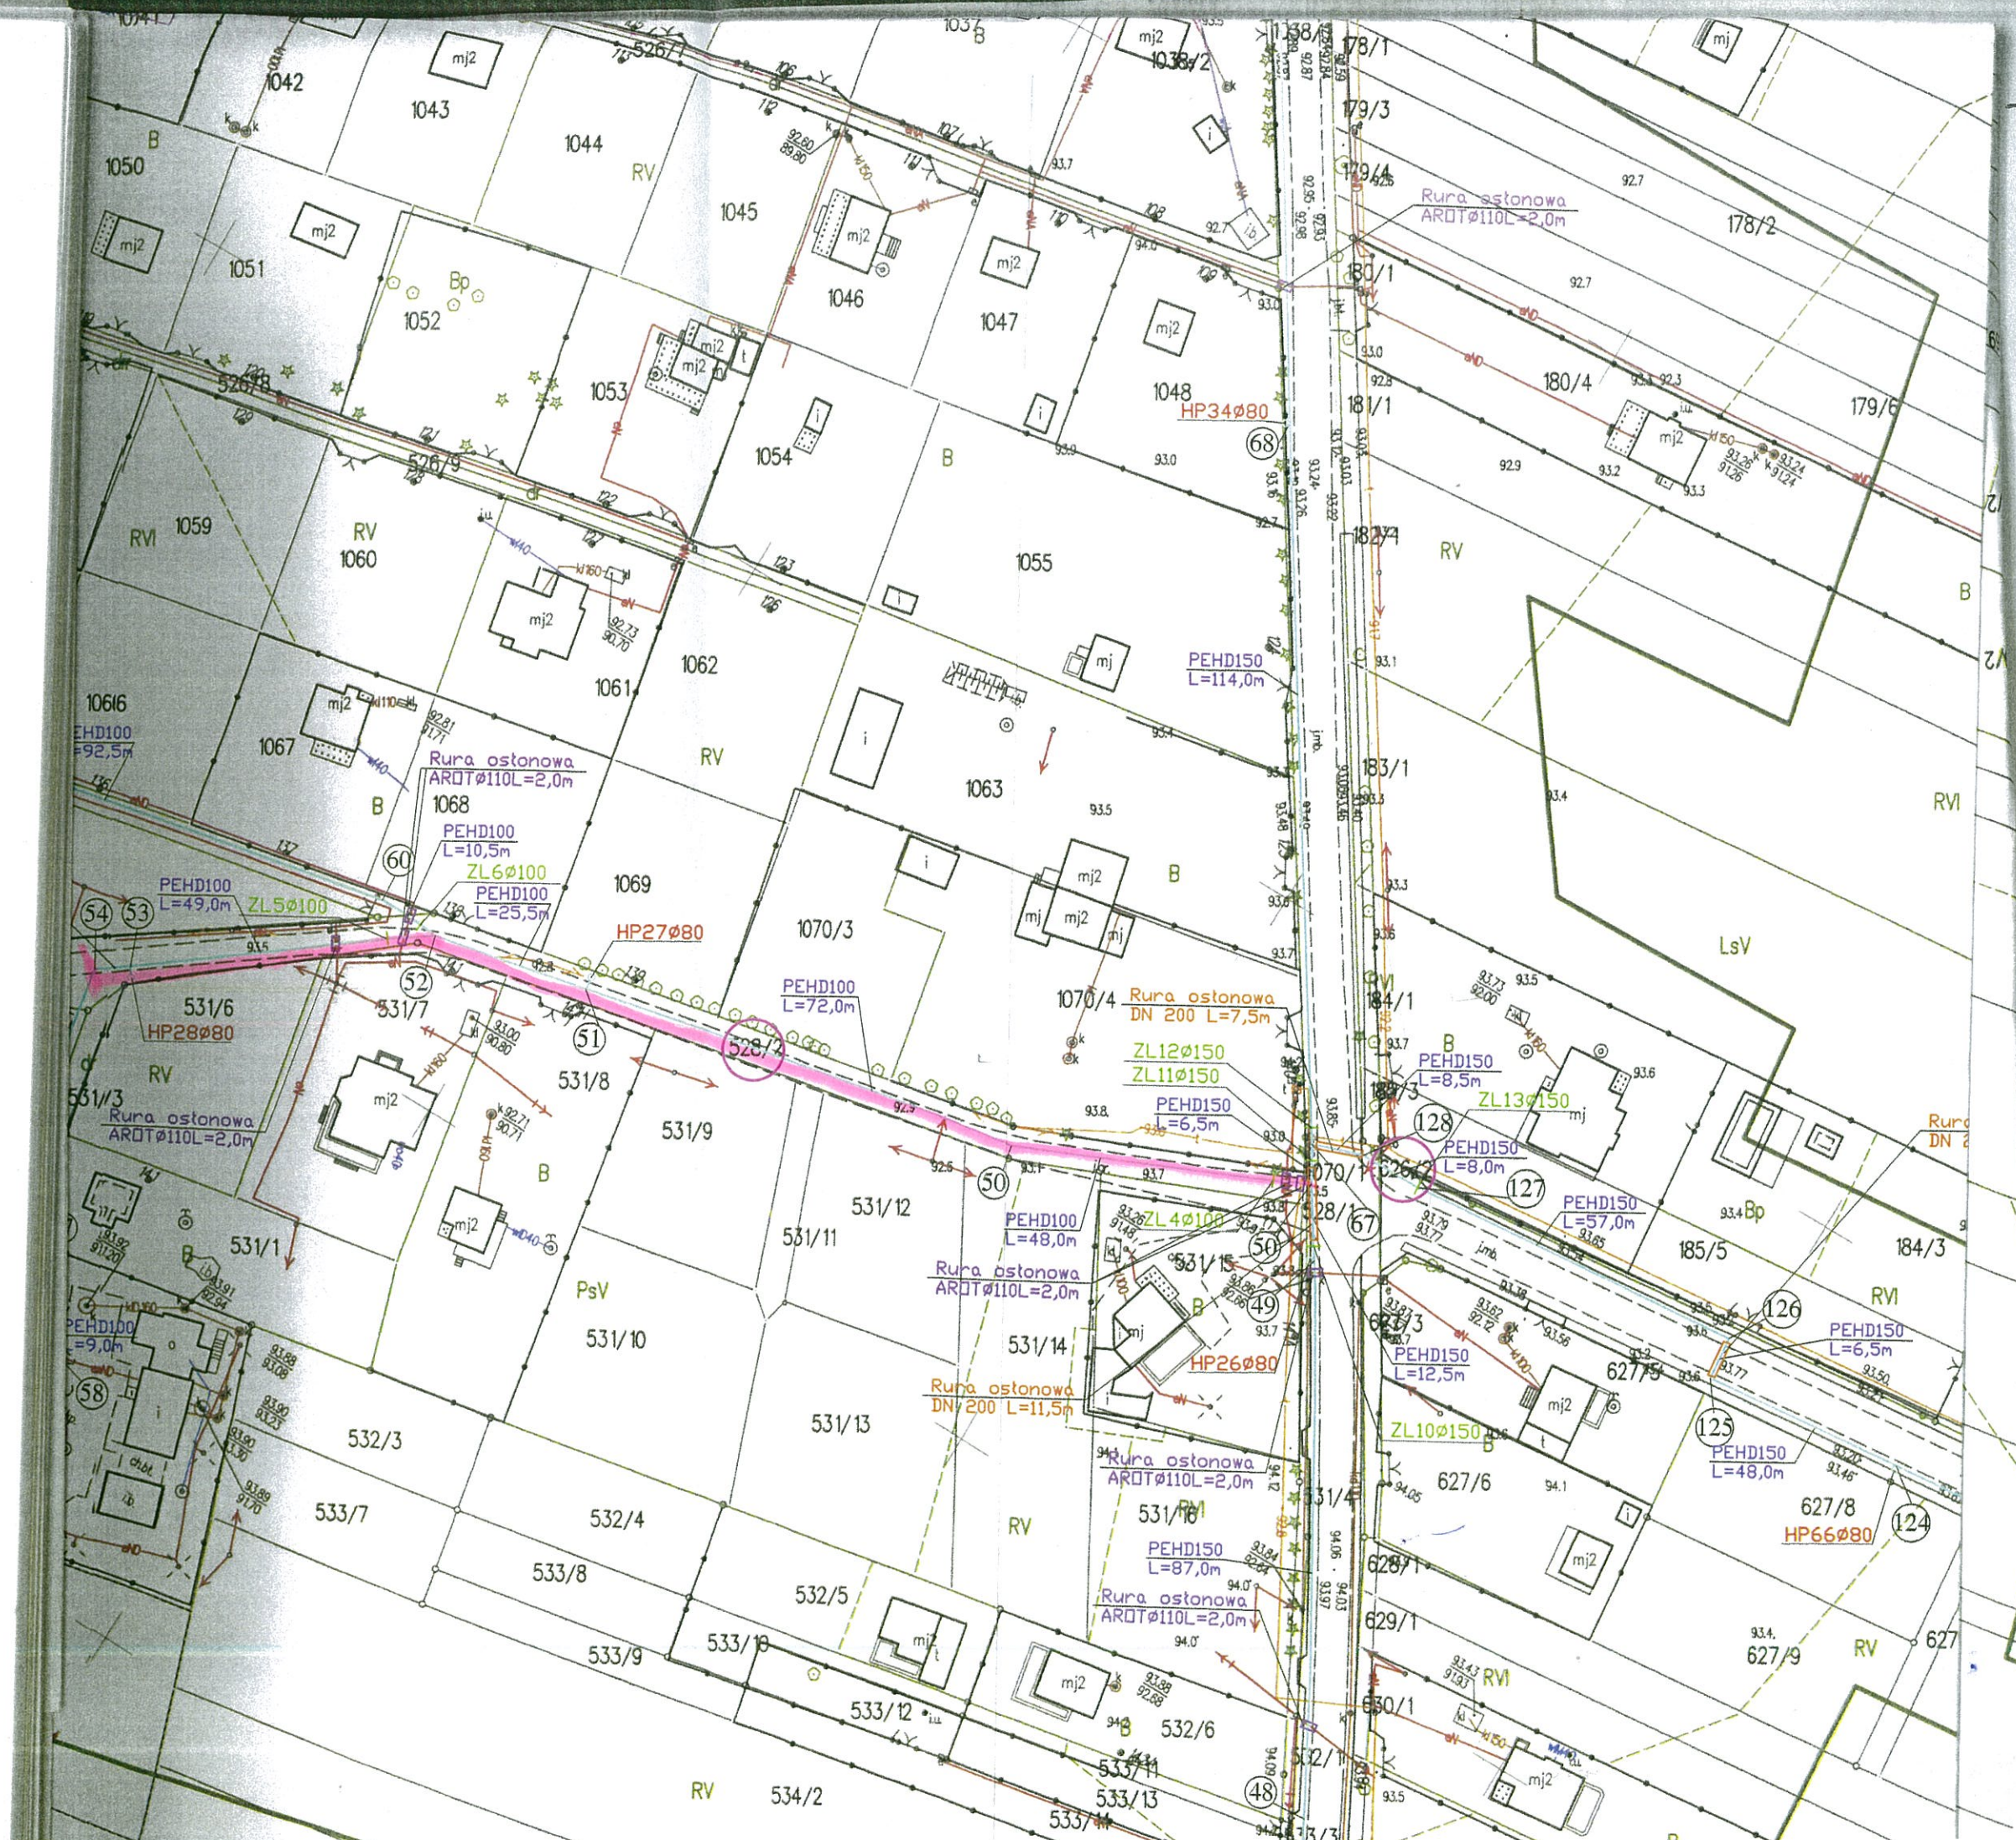


7

DN 150 lub DN 100

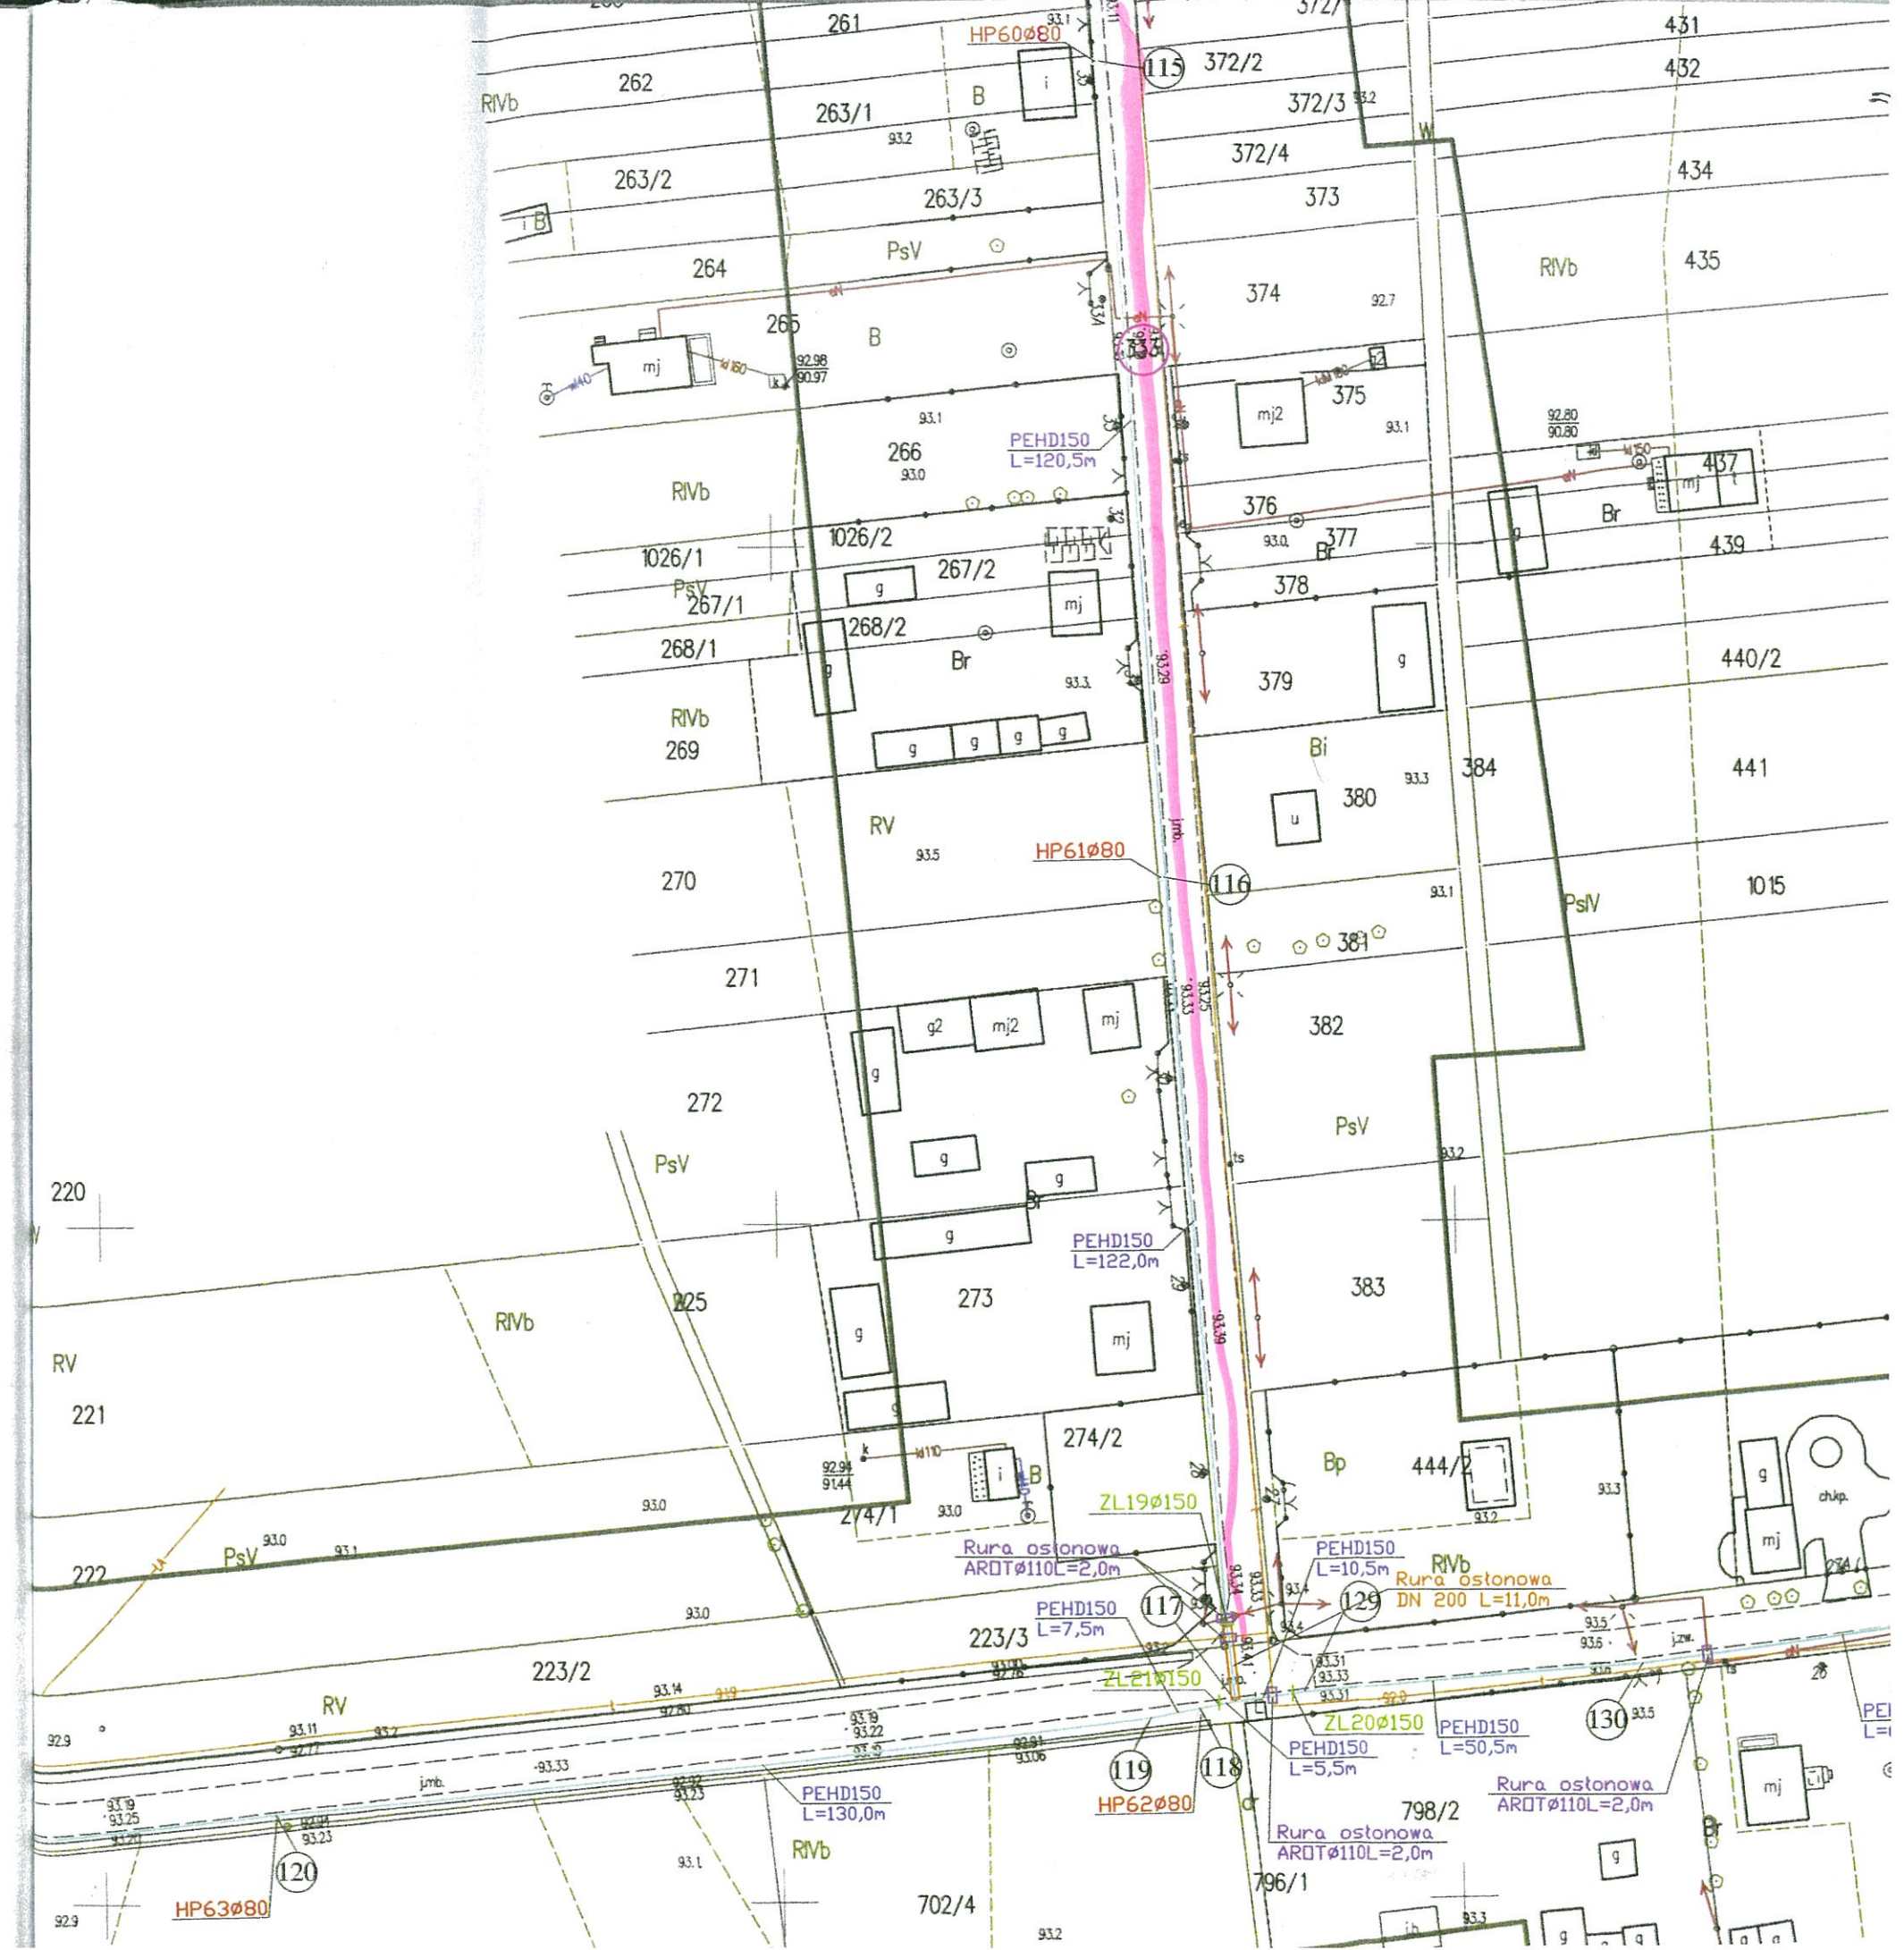

STAROSTA POWIATU
Niniejsza dokumentacja projektu
była przedmiotem narady koord
w dniu 06.12.2018 przeprowadz
komunikacji elektronicznej.
Węgrów, dn: 06.12.2018
Z
PRZEWODNICZĄ
Maj
Weryfikacji dokumentu można dokonać na stron

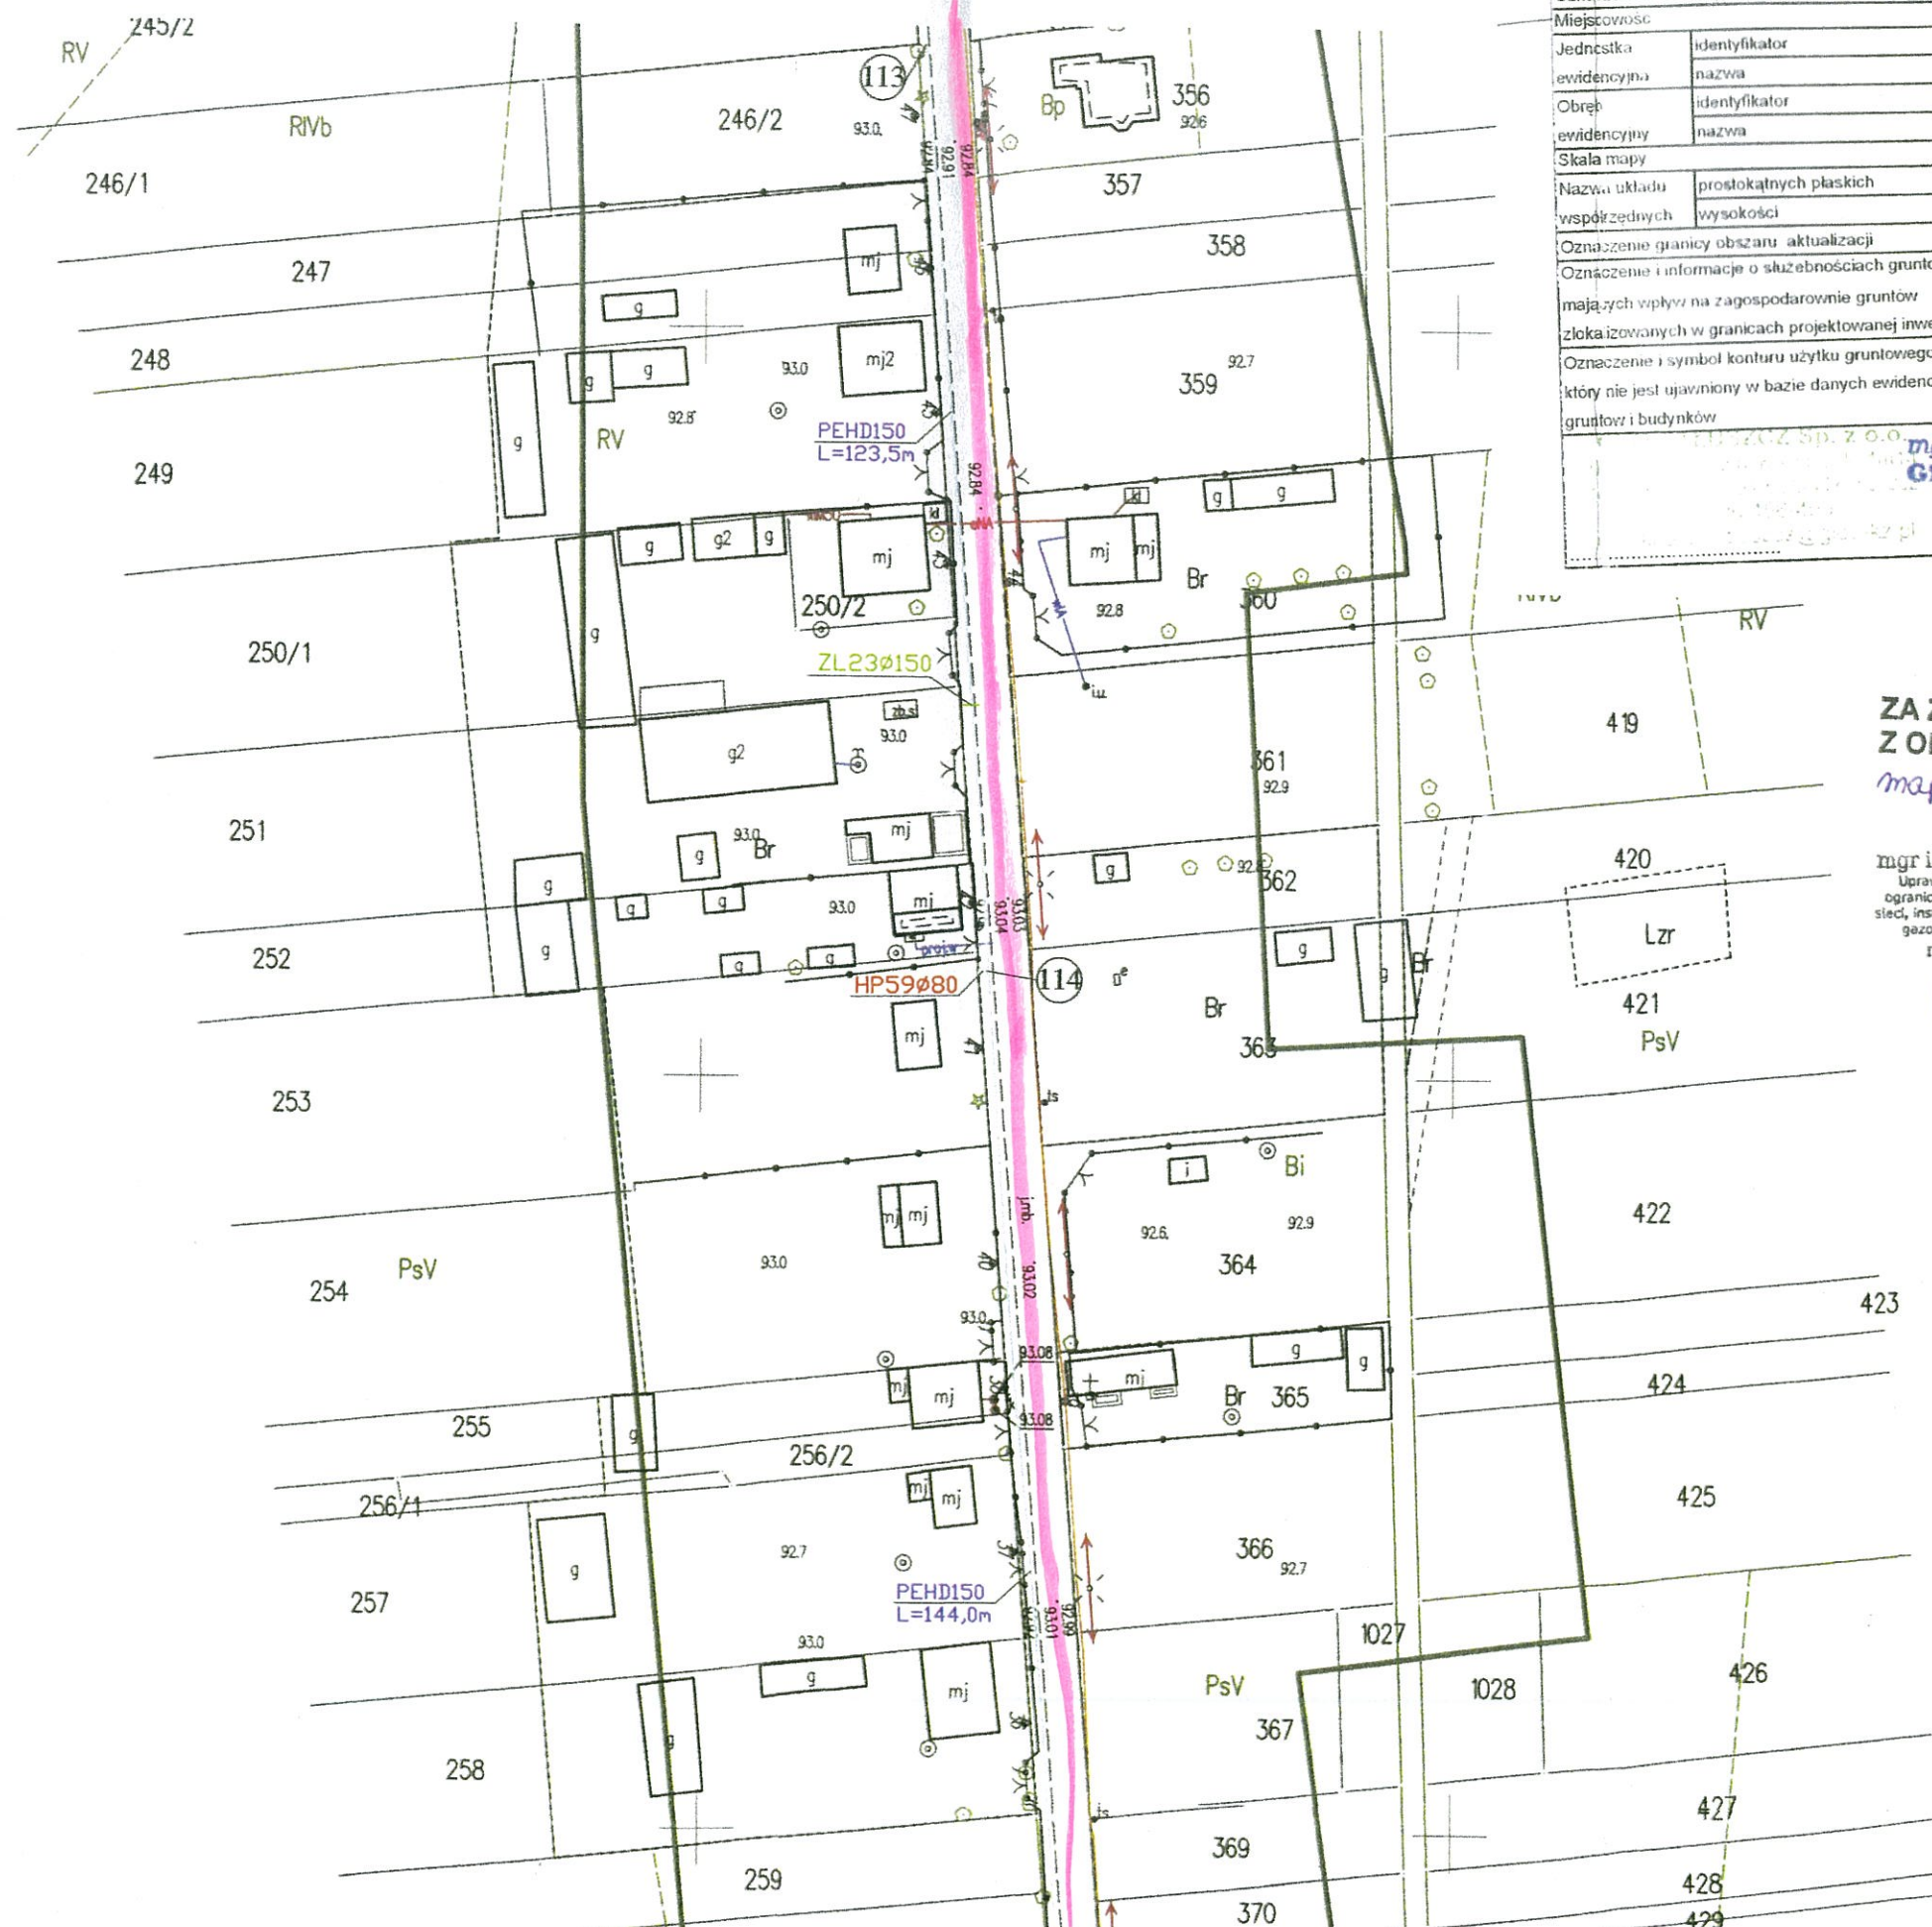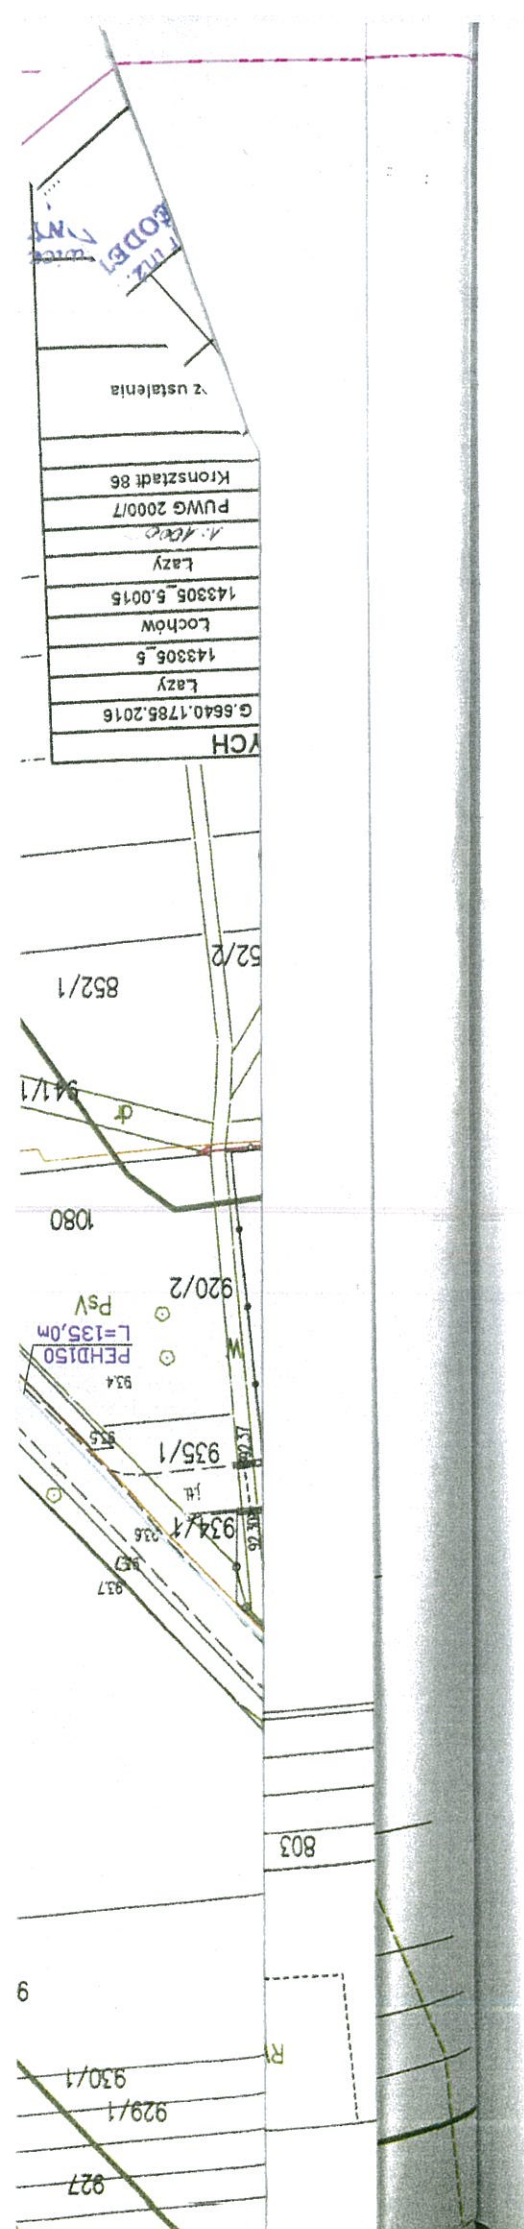

MAPA DO CELOW PROJEKTOWYCH		
Oznaczenie kancelaryjne zgłoszenia pracy geodezyjnej	G.6640.1785.2016	
Miejscowość	Łazy	
Jednostka ewidencyjna	identyfikator	143305_5
	nazwa	Łochów
Obreń ewidencyjny	identyfikator	143305_5.0015
	nazwa	Łazy
Skala mapy	A: 1:1000	
Nazwa układu współrzędnych	prostokątnych płaskich	PUWG 2000/7
	wysokości	Kronstadt 86
Oznaczenie granicy obszaru aktualizacji		
Oznaczenie i informacje o służebnościach gruntowych mających wpływ na zagospodarowanie gruntów zlokalizowanych w granicach projektowanej inwestycji	bez ustalenia	
Oznaczenie i symbol konturu użytku gruntowego który nie jest ujawniony w bazie danych ewidencji gruntów i budynków		

mgr inż. Adam Białkiewicz
GEODETA UPRAWNIONY
Nr 15222/96

ZA ZGODNOŚĆ
Z ORYGINAŁEM
mapy geodezyjnej

mgr inż. Rafał Zdzisław Nowiński
Uprawnienia budowlane do projektowania bez
ograniczeń w specjalności instalacyjnej w zakresie
sieci, instalacji i urządzeń cieplnych, wentylacyjnych,
gazowych, wodociagowych i kanalizacyjnych
nr MAZ/0141/POOS/13
R. Nowiński

LEGENDA:

- PEHD150 L=52,0m Sieć wodociągowa PE HD
- HP74080 Hydrant nadziemny DN 80
- ZL220150 Zasuwa liniowa DN 150 lul
- Rura ostonowa AROT110L=2,0m Rura ostonowa AROT kabl
- Rura ostonowa DN 200 L=11,0m Rura ostonowa dla sieci wo przechodzącej pod drogą D


STAROSTA POWIATU
Niniejsza dokumentacja projektowa
była przedmiotem narady koordyn

13



LEGENDA:

- PEHD150 L=52,0m
- HP74Ø80
- ZL22Ø150
- Rura osłonowa ARDTØ110L=2,0m
- Rura osłonowa DN 200 L=11,0m
- Sieć wodociągowa
- Hydrant nadziemny
- Zasuwka liniowa DN
- Rura osłonowa ARC
- Rura osłonowa dla przechodzącej pod

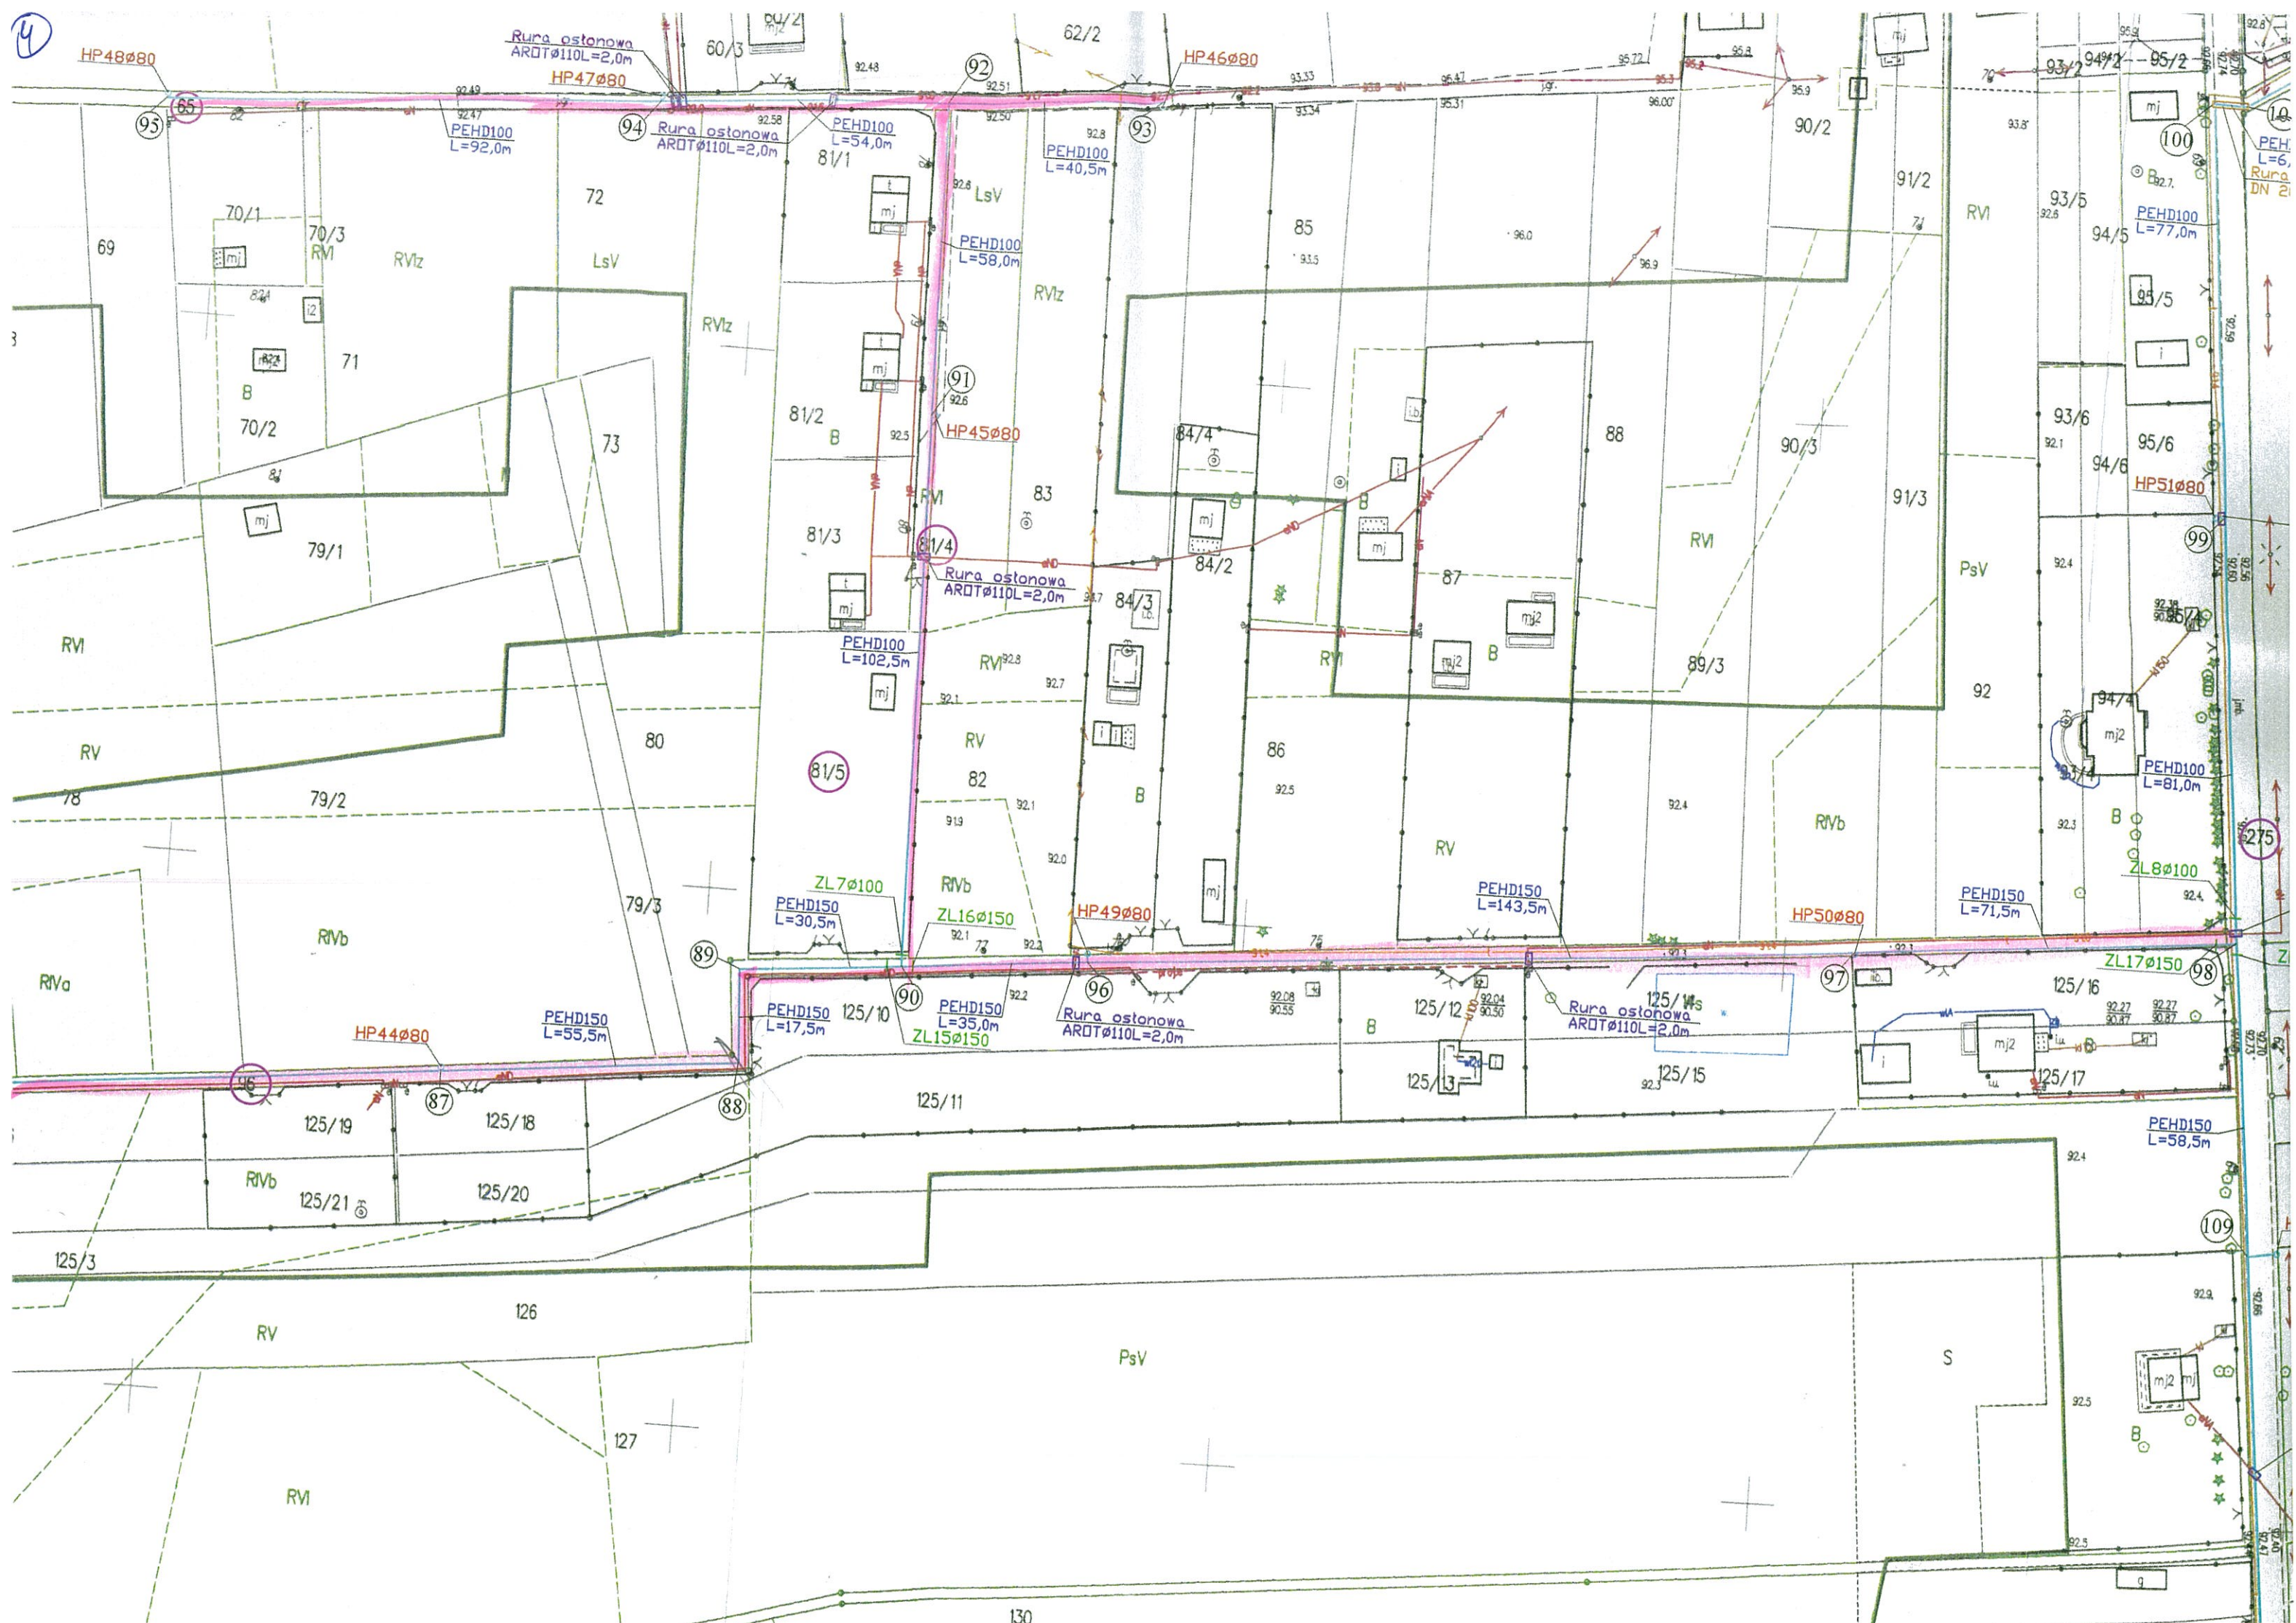


4 c-d

92.4



50

10

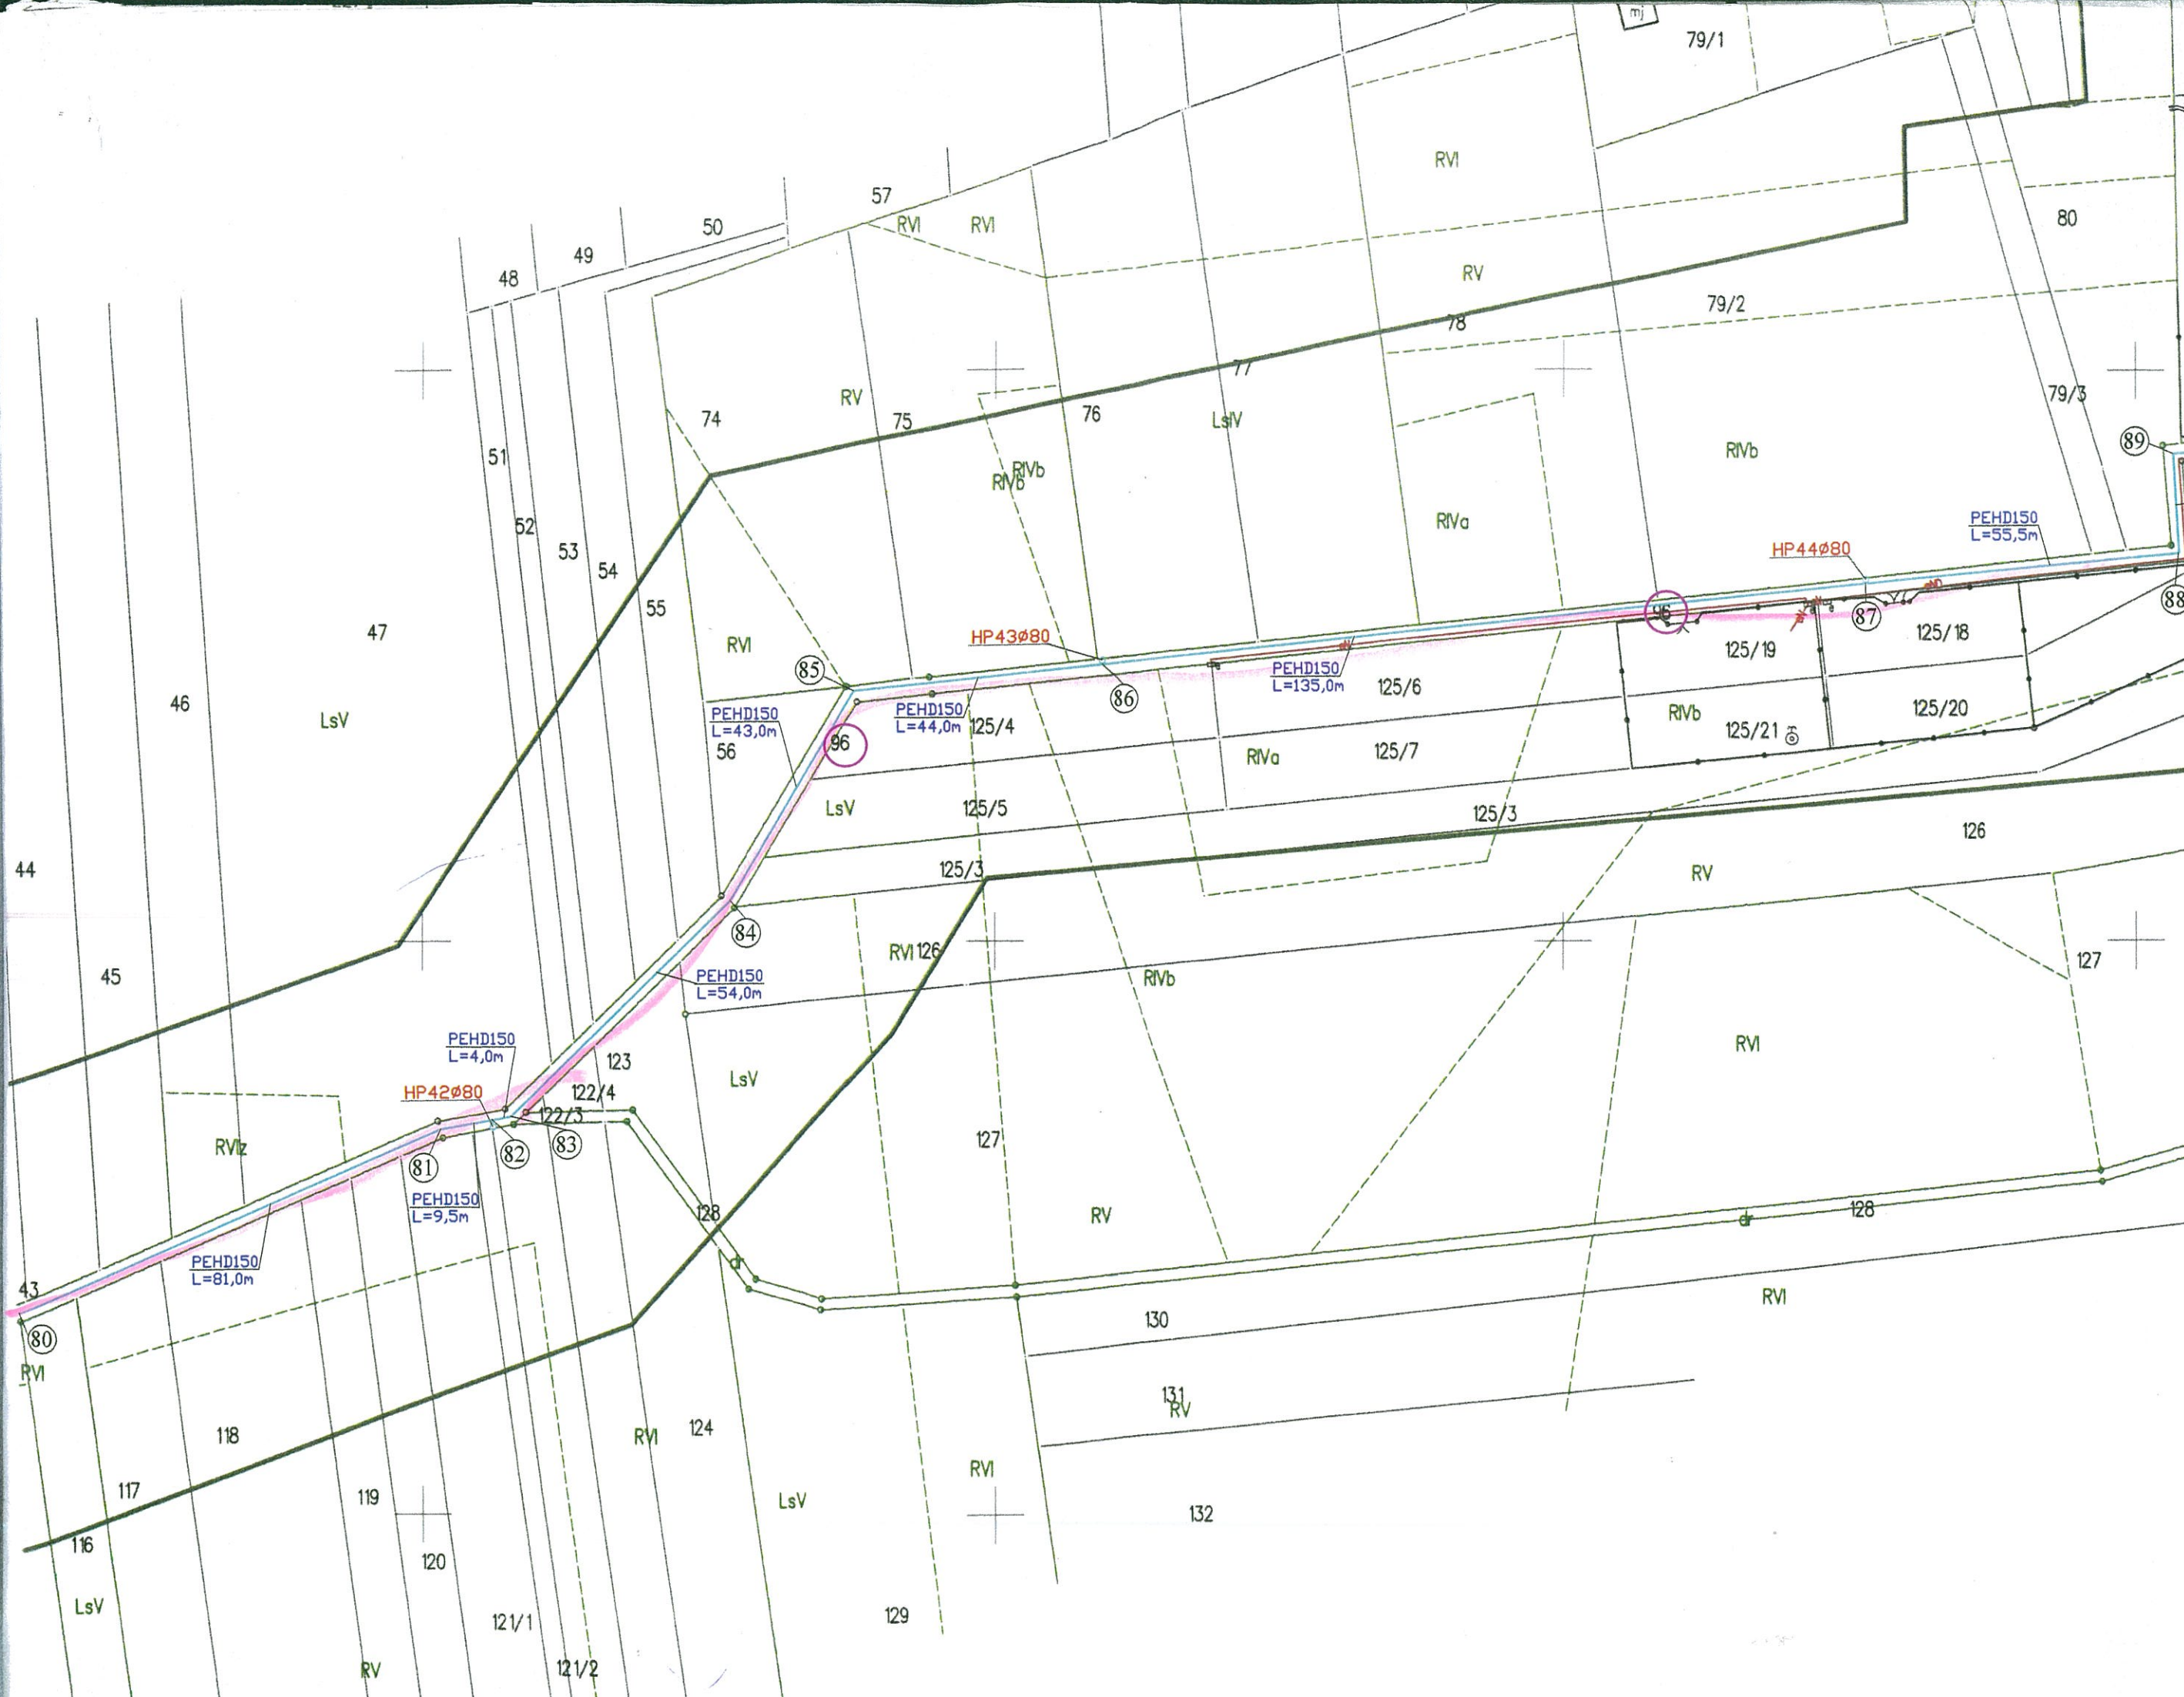


POW.
GE
Prosta
w wył.
zaw.
materiał
ident.
data w
san

STAROS
Niniejsza dokum
była przedmi
w dniu 06.12.2
komunikacji ele
Węgrów, dn: 06
Weryfikacja dokum

LEGENDA:

- Sieć wod
- Hydrant
- Zasława
- Rura ośi
- Rura ośi
- przecho

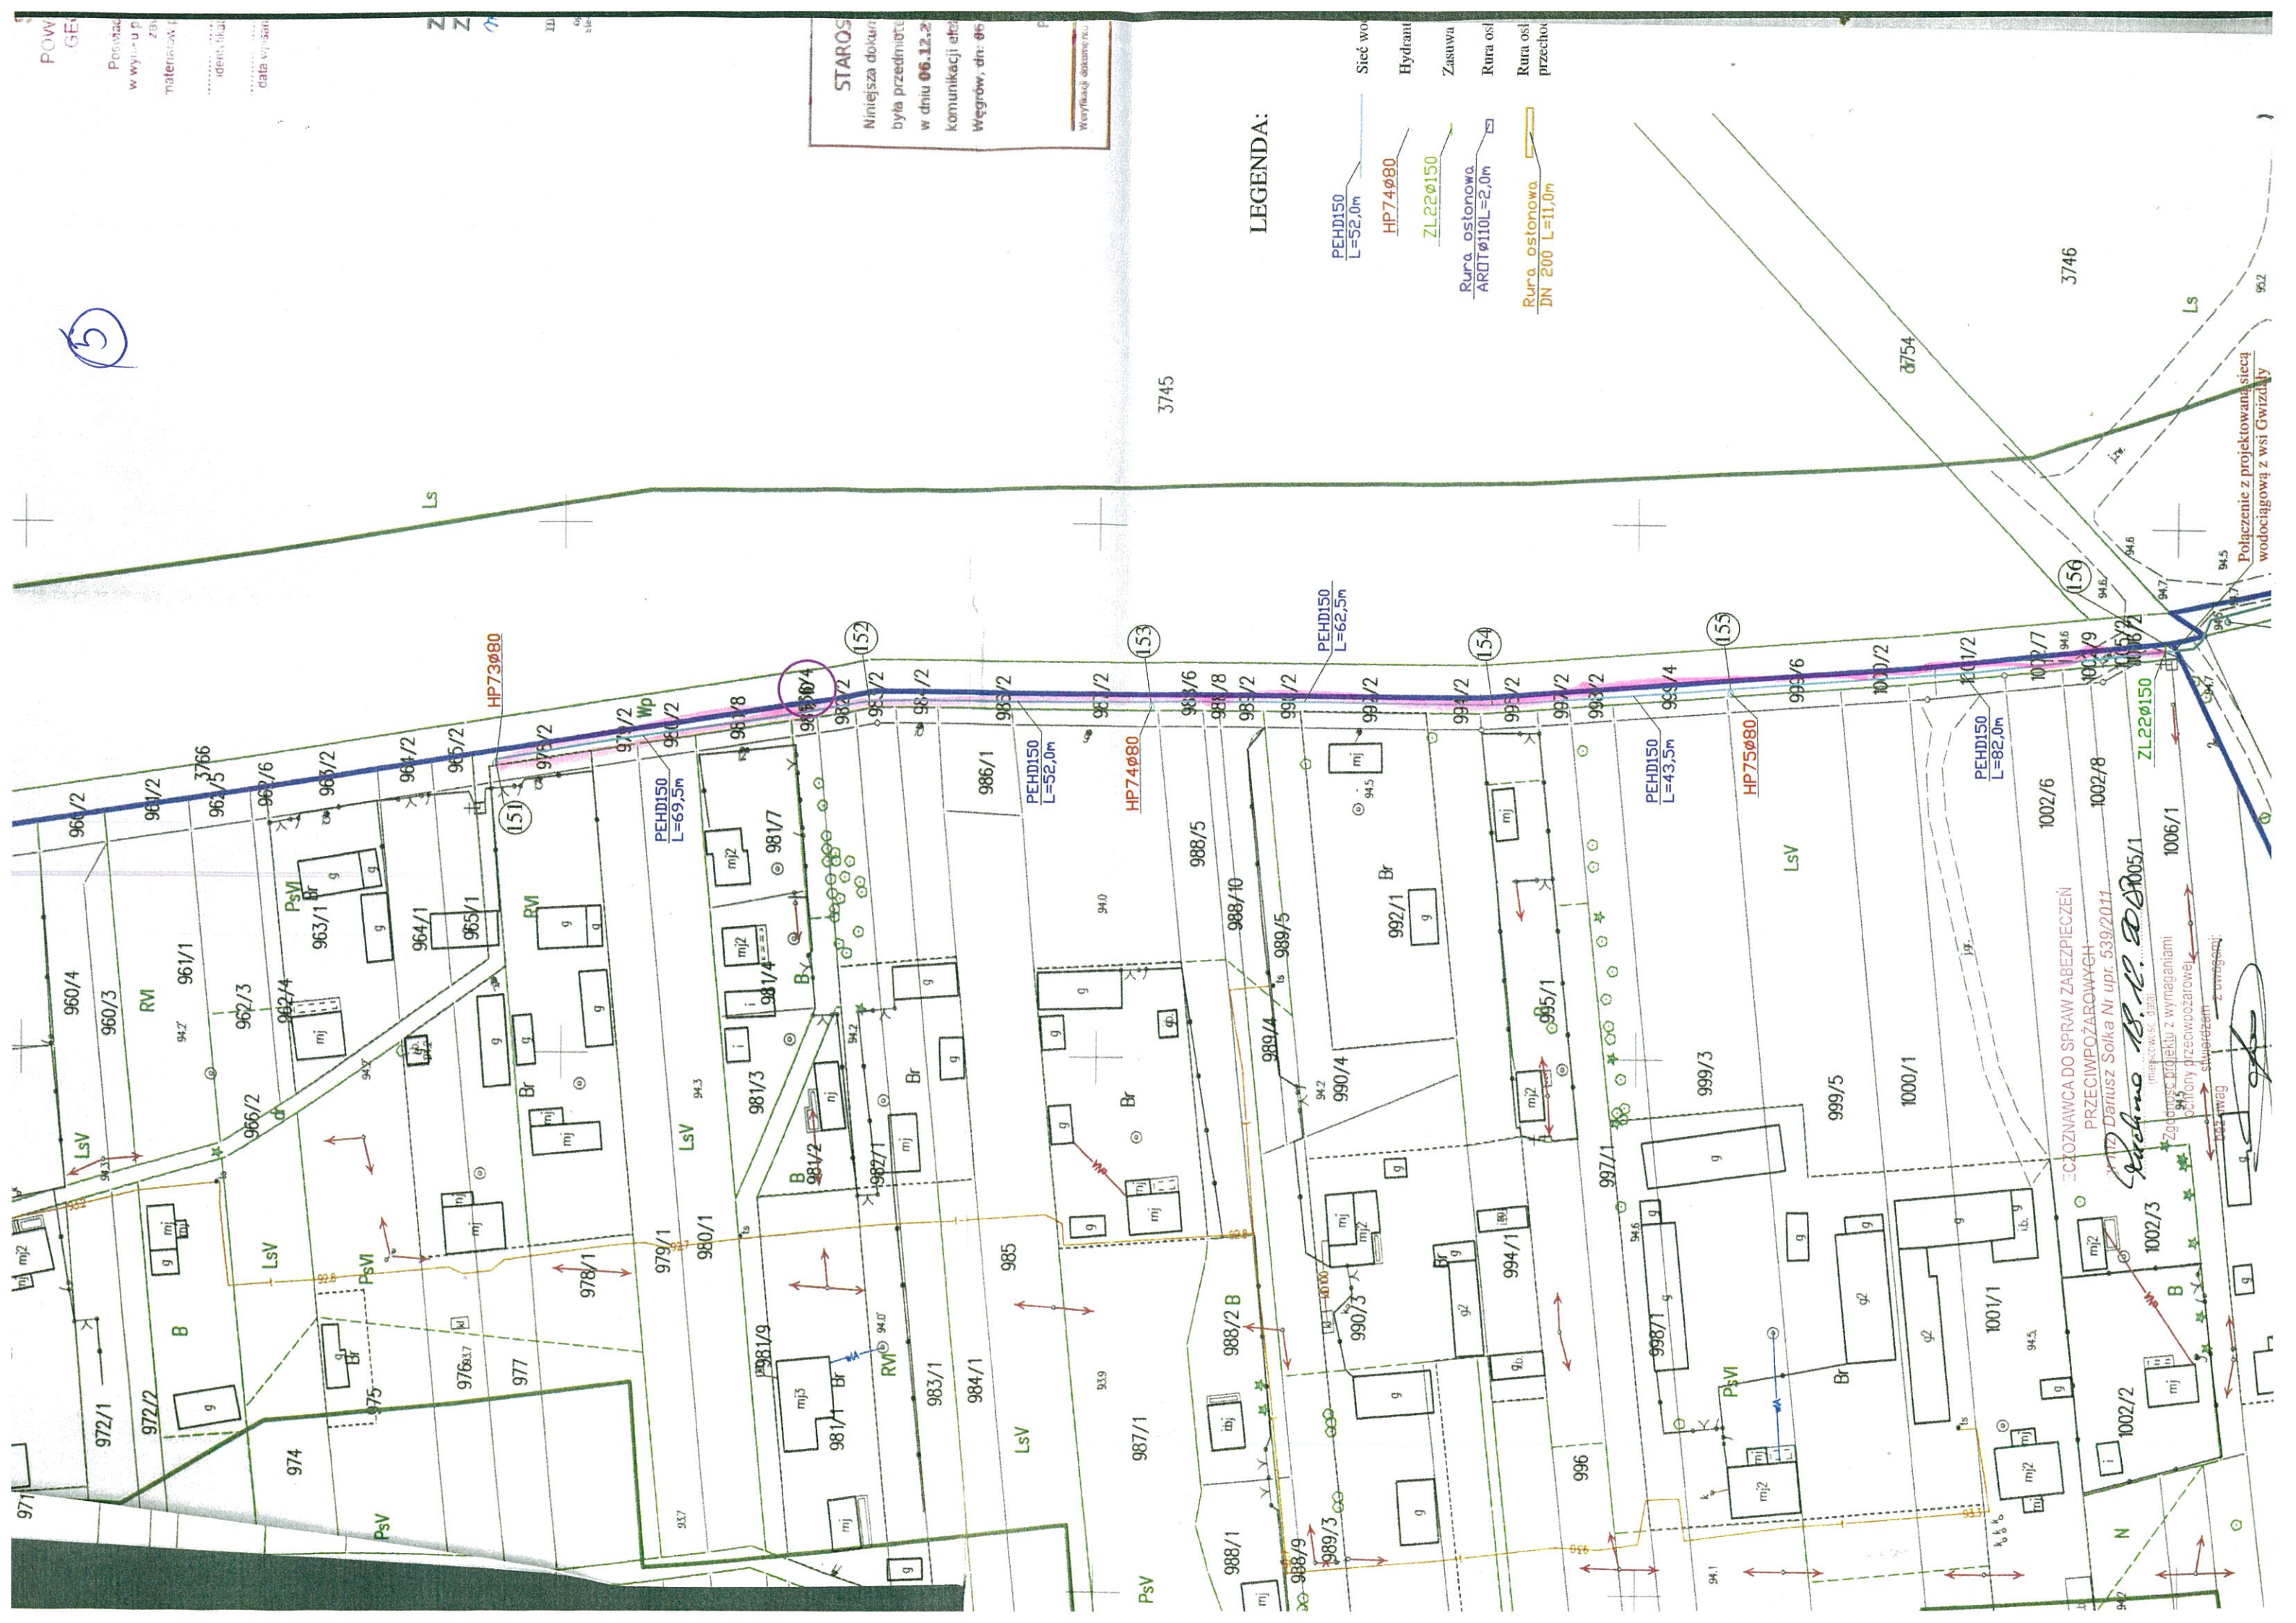


RN PROJEKT Rafał N ul. Łagowska 1/7/9, 01-464	
Rodzaj dokumentacji: Projekt budowlany sied wodociągowe	
Tytuł rysunku: Projekt zagospodarowania ter	Projektować: mgr inż. Rafał Nowiński upr. bud. nr MAZ.01/141P/OO/S/13
Sprawdził: inż. Stanisław Trzeczakowski upr. bud. nr SI-332183	Data: 10.10.2017 r. Skala: 1:1000

**STAROSTA WĘGRO-
POWIATOWY OŚRODEK DO-
GEODEZYJNEJ KARTOGRA-
FII**
w Węgrowie

w Węgrówie

Posiadać się ze niniejszy dokument -
w wyniku prac geodezyjnych i kartograficznych
zawiera operat techniczny wpisany
materiałów państwowego zasobu geodezyjnego

P. 4433. 2017 13A

identyfikator ewidencyjny materiału zasobu

2017-07-27
data wpisania operacji technicznej do ewidencji

osoby reprezentujące


MAPA DO CELOW PROJEKTOW		
Oznaczenie kancelaryjne zgłoszenia pracy geodezyjnej		
Miejscowość:		
Jednostka	identyfikator	
evidencyjna	nazwa	
Obręb	identyfikator	
evidencyjny	nazwa	
Skala mapy		
Nazwa układu	prostopadłych płaskich	
współrzędnych	wysokości	
Oznaczenie granicy obszaru aktualizacji		
Oznaczenie i informacja o służebnościach gruntowych		
mających wpływ na zagospodarowanie gruntów		
zlokalizowanych w granicach projektowanej inwestycji		
Oznaczenie i symbol konturu użytku gruntowego		
który jest ujętym w bazie danych ewidencji		
gruntów i budynków		

