MAPA INWENTARYZACJI POWYKONAWCZEJ BUDYNKU WRAZ Z URZĄDZENIAMI TOWARZYSZĄCYMI

Skala: 1:500

Województwo: mazowieckie
Powiat: węgrowski
Gmina: Łochów – 143305_4
Obręb: Miasto Łochów – 143305_4.0001
Działka nr: 2713
D.Z.: 6640.1994.2015
Arkusz mapy w układzie 2000: 7.180.2619.2.2
Układ wysokościowy: Kronsztadt 86

GEO - MAD
Biuro Usług Geodezyjnych
mgr inż. Arkadiusz Madaliński
07-130 Łochów, Al. Łochowska 4/4
NIP 824-154-10-03, REGON 712561902
tel. 604 16 80 13, e-mail: Geo_Mad@op.pl

Obiekt budowlany został wykonany zgodnie z planem zagospodarowania terenu.

Opracowano dnia: 09.05.2016 r.

GEODETA UPRAWNIONY
mgr inż. Arkadiusz Madaliński
Nr uprawnienia 20388
tel. 604 168 013
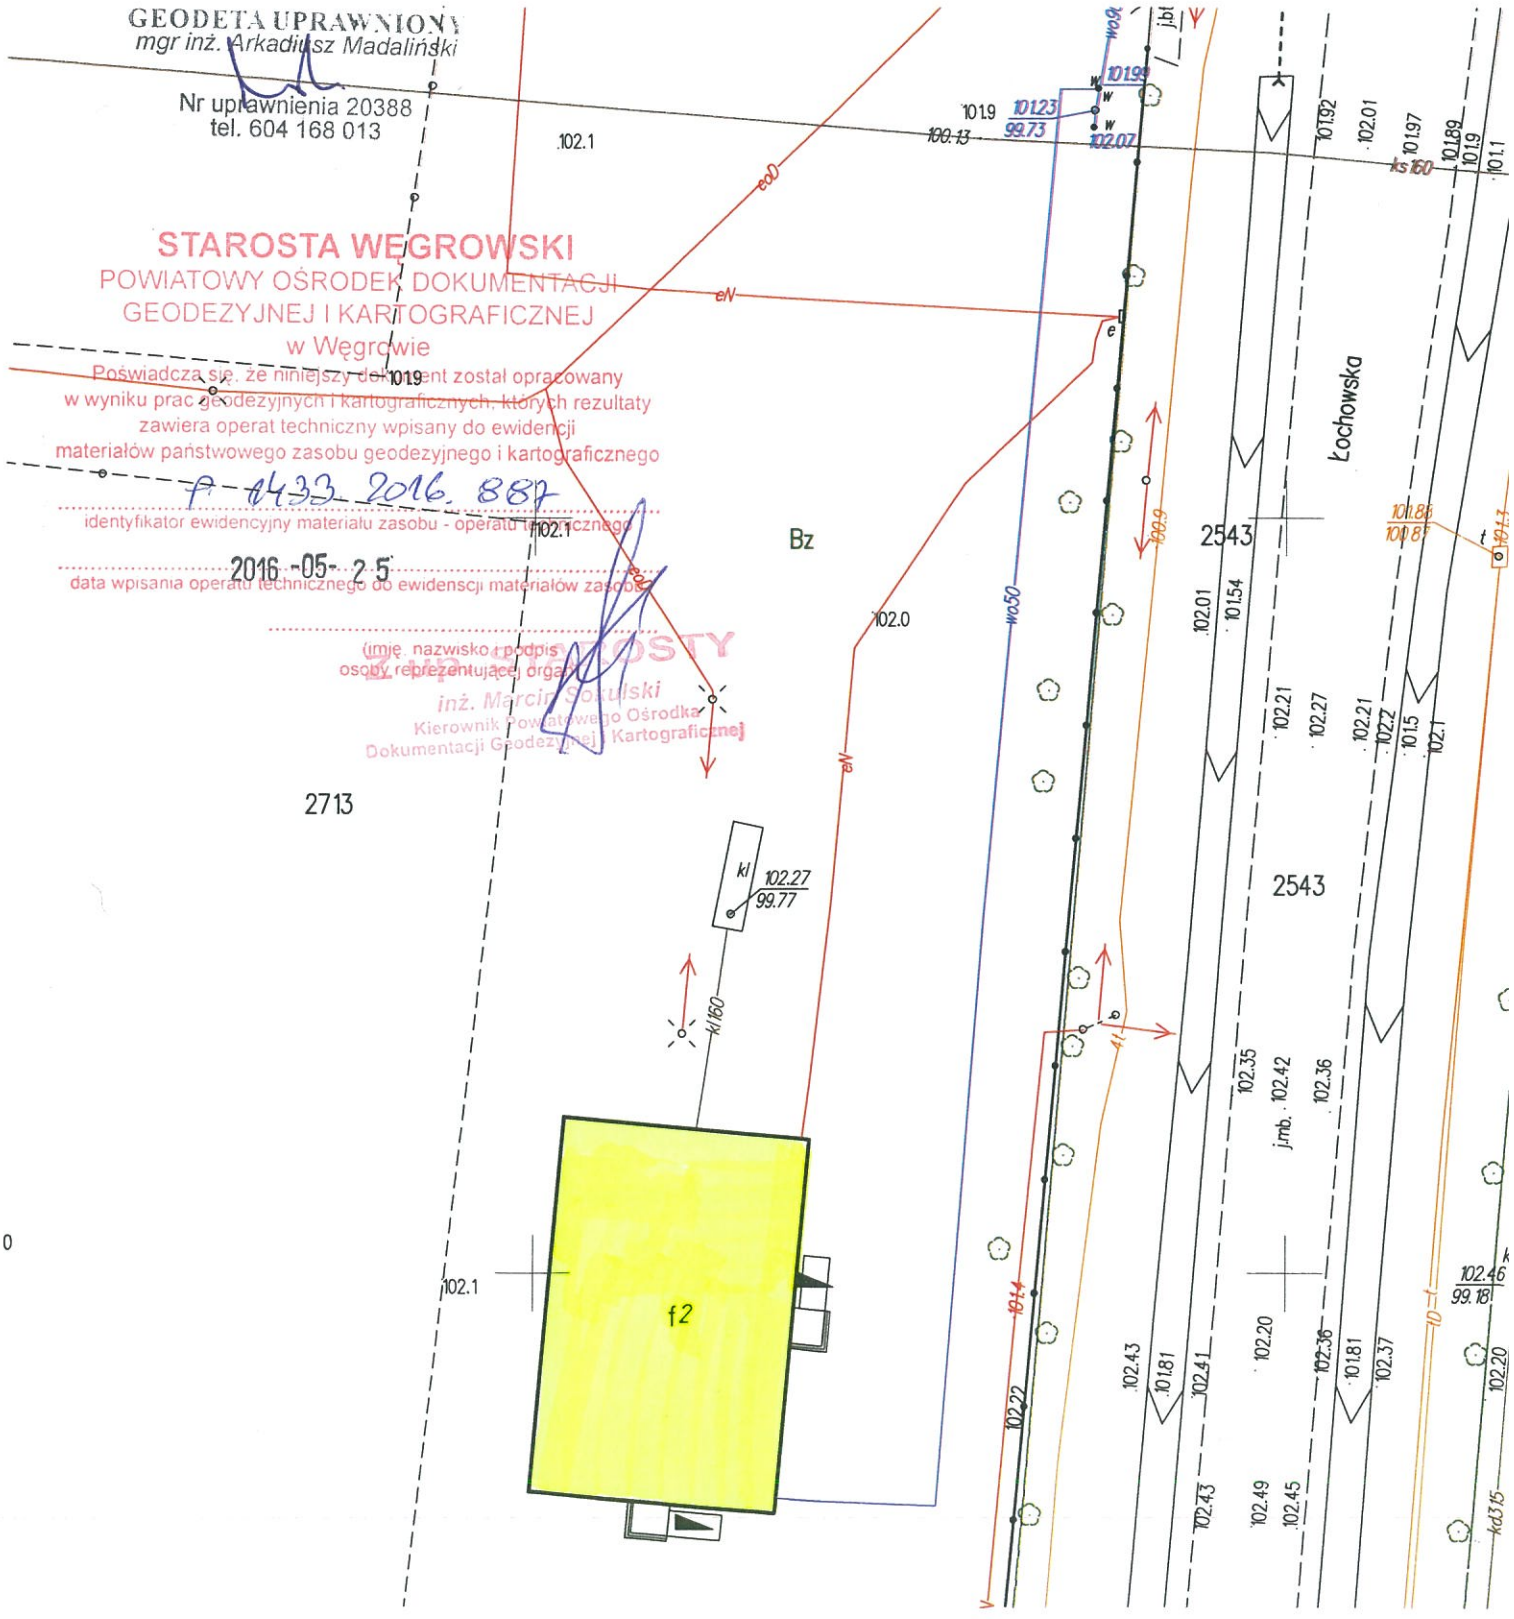
STAROSTA WĘGROWSKI
POWIATOWY OŚRODEK DOKUMENTACJI GEODEZYJNEJ I KARTOGRAFICZNEJ
w Węgrowie
Poświadcza się, że niniejszy dokument został opracowany w wyniku prac geodezyjnych i kartograficznych, których rezultaty zawiera operat techniczny wpisany do ewidencji materiałów państwowego zasobu geodezyjnego i kartograficznego
A-1433-2016-887
identyfikator ewidencyjny materiału zasobu - operatu technicznego
2016-05-25
data wpisania operatu technicznego do ewidenscji materiałów zasobu
(imię, nazwisko i podpis osoby reprezentującej organ)
inż. Marcin Sokulski
Kierownik Powiatowego Ośrodka Dokumentacji Geodezyjnej i Kartograficznej